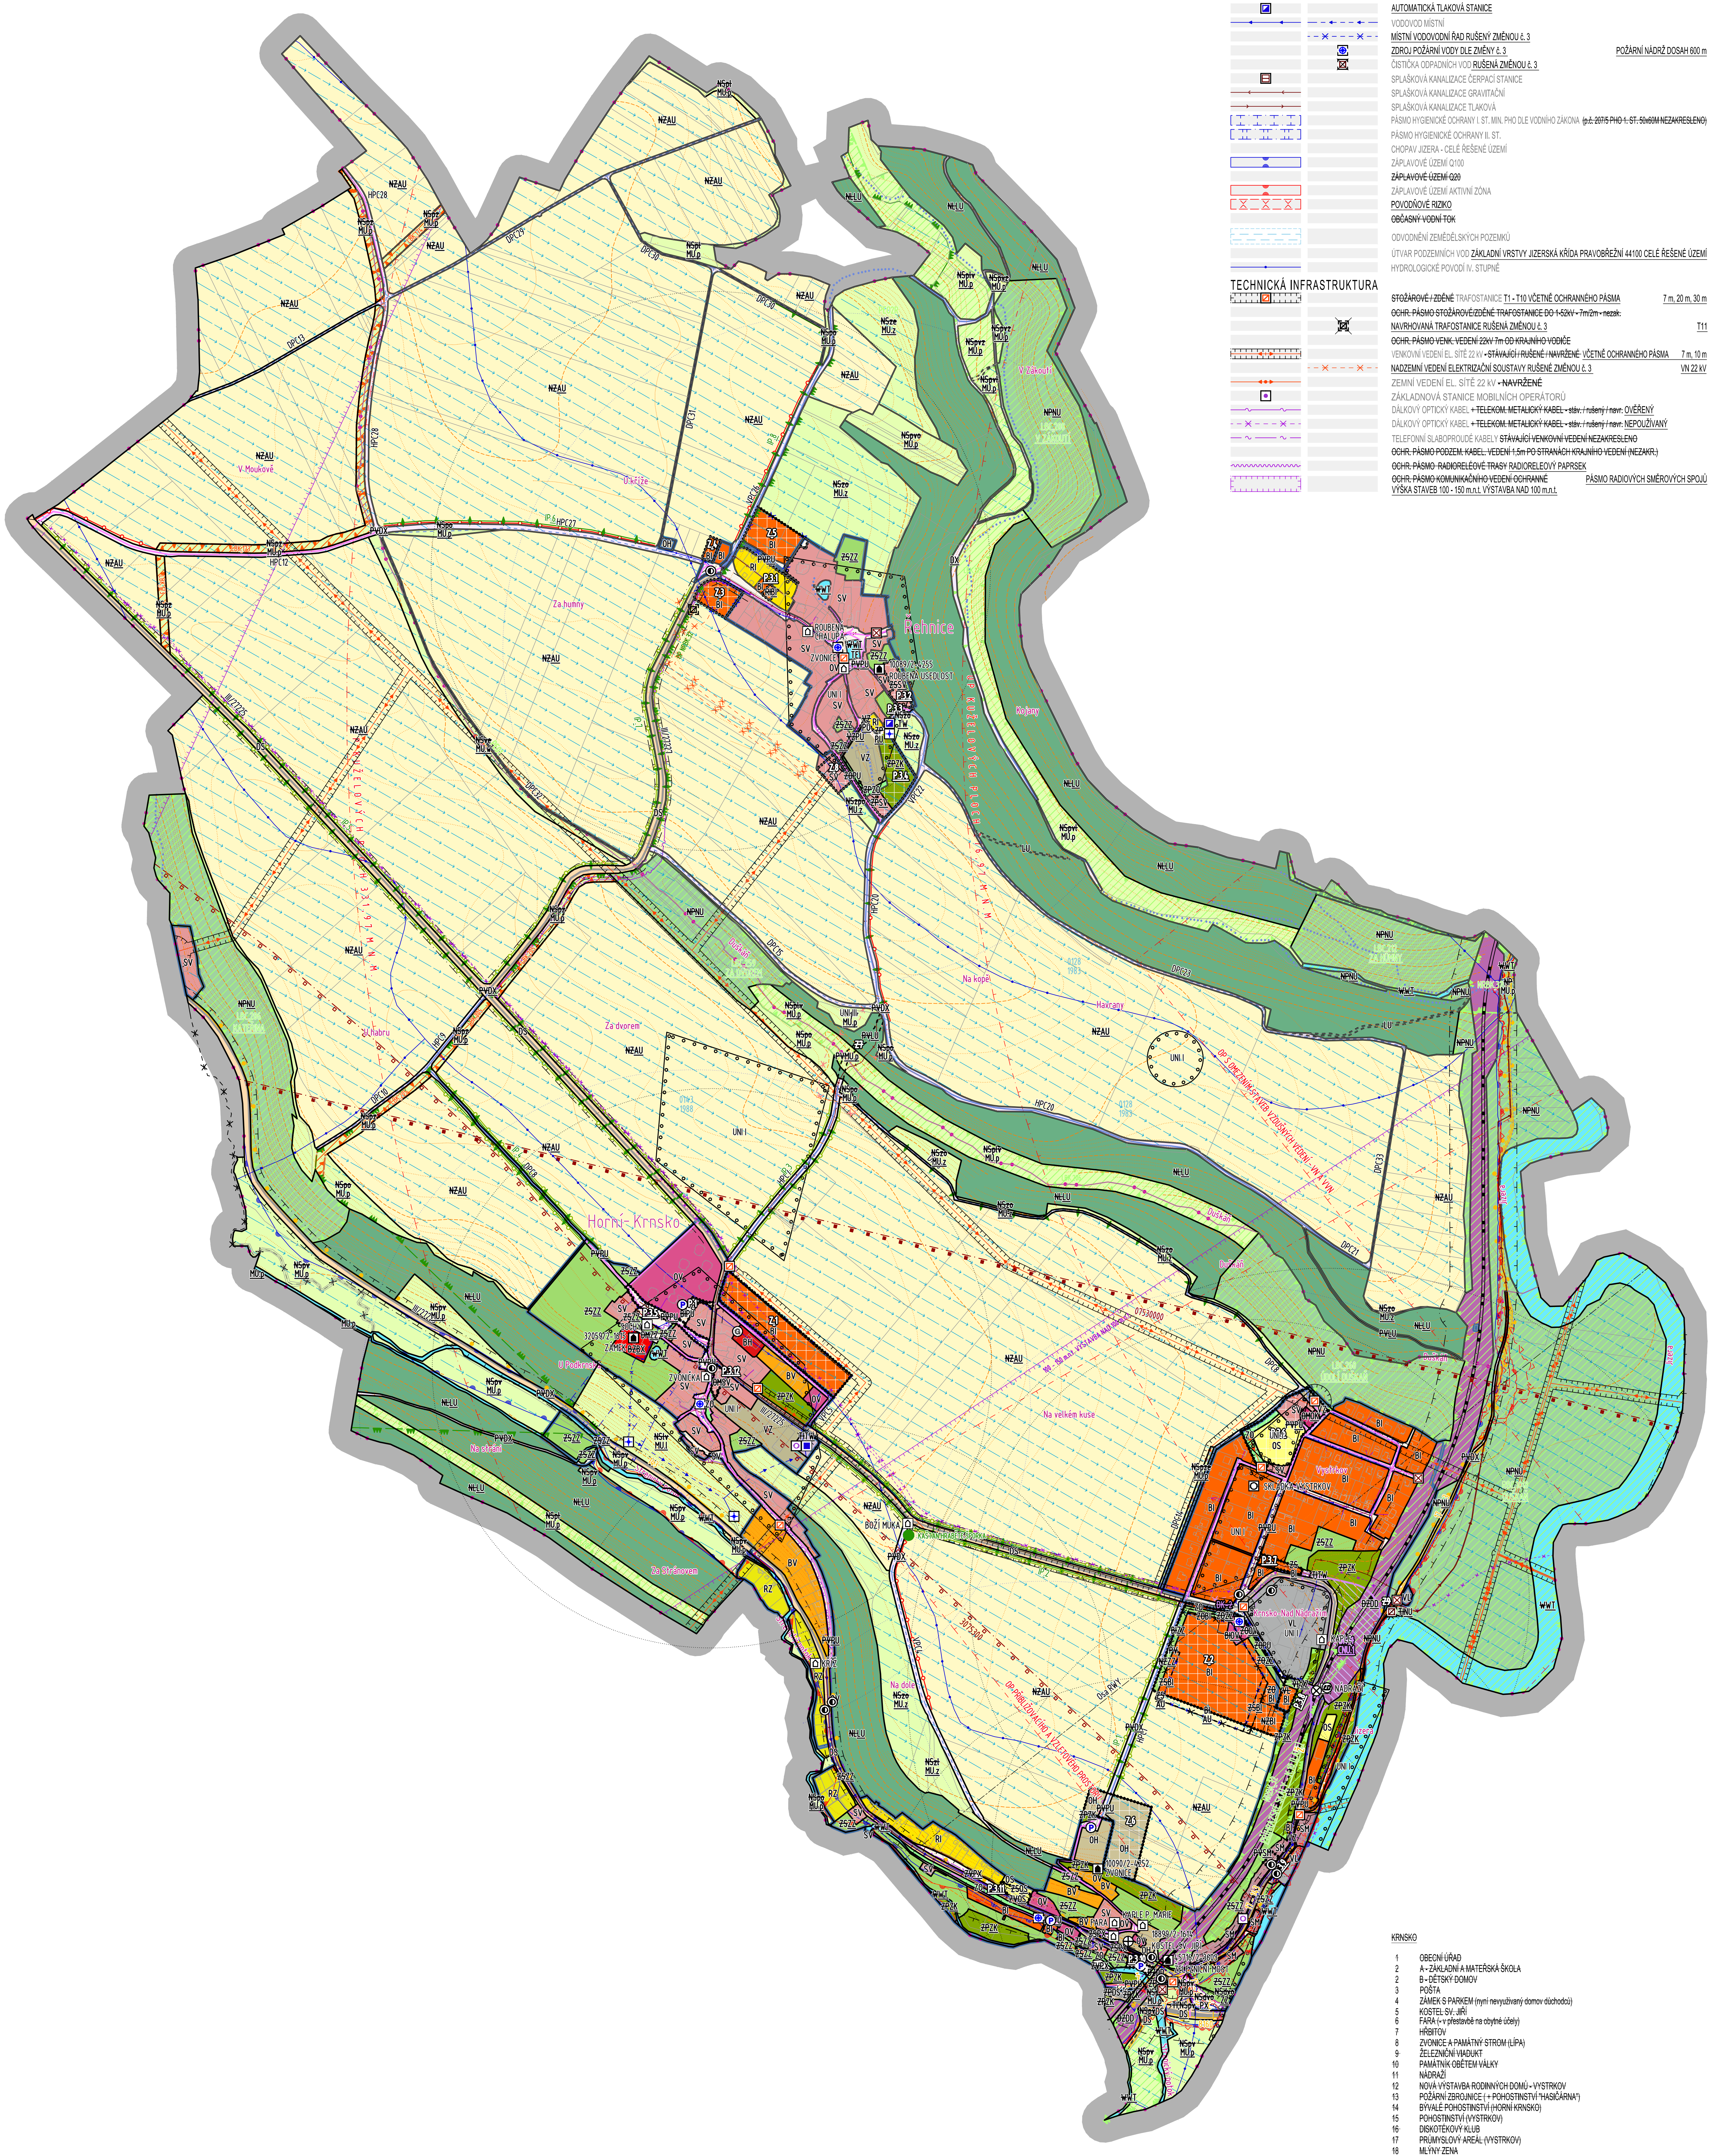

VODNÍ HOSPODÁŘSTVÍ

STABILIZOVANÉ	NÁVRH		
		VODOJEM, VODÁRNA KRNSKO	
		~~ZDROJ PITNÉ VODY~~ VRT	
		AUTOMATICKÁ TLAKOVÁ STANICE	
		VODOVOD MÍSTNÍ	
		MÍSTNÍ VODOVODNÍ ŘAD RUŠENÝ ZMĚNOU č. 3	
		ZDROJ POŽÁRNÍ VODY DLE ZMĚNY č. 3	POŽÁRNÍ NÁDRŽ DOSAH 600 m
		ČISTIČKA ODPADNÍCH VOD RUŠENÁ ZMĚNOU č. 3	
		SPLAŠKOVÁ KANALIZACE ČERPACÍ STANICE	
		SPLAŠKOVÁ KANALIZACE GRAVITAČNÍ	
		SPLAŠKOVÁ KANALIZACE TLAKOVÁ	
		PÁSMO HYGIENICKÉ OCHRANY I. ST. MIN. PHO DLE VODNÍHO ZÁKONA ~~(p.č. 207/5 PHO 1. ST. 50x60M NEZAKRESLENO)~~	
		PÁSMO HYGIENICKÉ OCHRANY II. ST.	
		CHOPAV JIZERA - CELÉ ŘEŠENÉ ÚZEMÍ	
		ZÁPLAVOVÉ ÚZEMÍ Q100	
		~~ZÁPLAVOVÉ ÚZEMÍ Q20~~	
		ZÁPLAVOVÉ ÚZEMÍ AKTIVNÍ ZÓNA	
		POVODŇOVÉ RIZIKO	
		~~OBČASNÝ VODNÍ TOK~~	
		ODVODNĚNÍ ZEMĚDĚLSKÝCH POZEMKŮ	
		ÚTVAR PODZEMNÍCH VOD ZÁKLADNÍ VRSTVY JIZERSKÁ KŘÍDA PRAVOBŘEŽNÍ 44100 CELÉ ŘEŠENÉ ÚZEMÍ	
		HYDROLOGICKÉ POVODÍ IV. STUPNĚ	

TECHNICKÁ INFRASTRUKTURA

STABILIZOVANÉ	NÁVRH		
		~~STOŽÁROVÉ / ZDĚNÉ~~ TRAFOSTANICE T1 - T10 VČETNĚ OCHRANNÉHO PÁSMA	7 m, 20 m, 30 m
		~~OCHR. PÁSMO STOŽÁROVÉ/ZDĚNÉ TRAFOSTANICE DO 1-52kV - 7m/2m - nezak.~~	
		NAVRHOVANÁ TRAFOSTANICE RUŠENÁ ZMĚNOU č. 3	T11
		~~OCHR. PÁSMO VENK. VEDENÍ 22kV 7m OD KRAJNÍHO VODIČE~~	
		VENKOVNÍ VEDENÍ EL. SÍTĚ 22 kV ~~- STÁVAJÍCÍ / RUŠENÉ / NAVRŽENÉ~~ VČETNĚ OCHRANNÉHO PÁSMA	7 m, 10 m
		NADZEMNÍ VEDENÍ ELEKTRIZAČNÍ SOUSTAVY RUŠENÉ ZMĚNOU č. 3	VN 22 kV
		ZEMNÍ VEDENÍ EL. SÍTĚ 22 kV ~~- NAVRŽENÉ~~	
		ZÁKLADNOVÁ STANICE MOBILNÍCH OPERÁTORŮ	
		DÁLKOVÝ OPTICKÝ KABEL ~~+ TELEKOM. METALICKÝ KABEL - stáv. / rušený / navr.~~ OVĚŘENÝ	
		DÁLKOVÝ OPTICKÝ KABEL ~~+ TELEKOM. METALICKÝ KABEL - stáv. / rušený / navr.~~ NEPOUŽÍVANÝ	
		TELEFONNÍ SLABOPROUDÉ KABELY ~~STÁVAJÍCÍ VENKOVNÍ VEDENÍ NEZAKRESLENO~~	
		~~OCHR. PÁSMO PODZEM. KABEL. VEDENÍ 1,5m PO STRANÁCH KRAJNÍHO VEDENÍ (NEZAKR.)~~	
		~~OCHR. PÁSMO RADIORELÉOVÉ TRASY~~ RADIORELEOVÝ PAPRSEK	
		~~OCHR. PÁSMO KOMUNIKAČNÍHO VEDENÍ OCHRANNÉ~~ VÝŠKA STAVEB 100 - 150 m.n.t. VÝSTAVBA NAD 100 m.n.t.	PÁSMO RADIOVÝCH SMĚROVÝCH SPOJŮ

LEGENDA PLOCHY S ROZDÍLNÝM ZPŮSOBEM VYUŽITÍ

STABILIZOVANÉ ~~PLOCHY~~	PLOCHY ZMĚN NÁVRH		
BI	BI	~~BYDLENÍ V RODODINNÝCH DOMECH~~	BYDLENÍ INDIVIDUÁLNÍ
BV		BYDLENÍ VENKOVSKÉ ~~V RODINNÝCH DOMECH~~	
BH		BYDLENÍ HROMADNÉ ~~V BYTOVÝCH DOMECH~~	
~~BZ~~BX		BYDLENÍ ~~ZÁMECKÉ~~ JINÉ	
SV		~~PLOCHY~~ SMÍŠENÉ OBYTNÉ VENKOVSKÉ	
SM		~~PLOCHY~~ SMÍŠENÉ OBYTNÉ MĚSTSKÉ	
RI		~~REKREACE V INDIVIDUÁLNÍCH REKREAČNÍCH OBJEKTECH~~	REKREACE INDIVIDUÁLNÍ
RZ		~~REKREACE ZAHRÁDKOVÉ OSADY~~	REKREACE - ZAHRÁDKÁŘSKÉ OSADY
OV	OV	~~OBČANSKÉ VYBAVENÍ - VEŘEJNÁ INFRASTRUKTURA~~	OBČANSKÉ VYBAVENÍ VEŘEJNÉ
OH	OH	OBČANSKÉ VYBAVENÍ HŘBITOVY	
~~OM~~ OK	~~OM~~ OK	~~OBČANSKÉ VYBAVENÍ KOMERČNÍ ZAŘÍZENÍ MALÁ A STŘEDNÍ~~	OBČANSKÉ VYBAVENÍ KOMERČNÍ
OS	OS	~~OBČANSKÉ VYBAVENÍ TĚLOVÝCHOVNÁ A SPORTOVNÍ ZAŘÍZENÍ~~	OBČANSKÉ VYBAVENÍ - SPORT
~~PV~~PU	PU	VEŘEJNÁ PROSTRANSTVÍ VŠEOBECNÁ	
VL		~~VÝROBA A SKLADOVÁNÍ LEHKÝ PRŮMYSL~~	VÝROBA LEHKÁ
VZ	VZ	~~VÝROBA A SKLADOVÁNÍ ZEMĚDĚLSKÁ VÝROBA~~	VÝROBA ZEMĚDĚLSKÁ A LESNICKÁ
VD		~~PLOCHY VÝROBY A SKLADOVÁNÍ, DROBNÁ A ŘEMESLNÁ VÝROBA - VD~~	VÝROBA DROBNÁ A SLUŽBY

NEZASTAVITELNÉ - PLOCHY - V - ZASTAVĚNÉM - ÚZEMÍ

~~ZV~~PX	~~ZV~~PX	~~ZELEŇ NA VEŘEJNÝCH PROSTRANSTVÍCH~~	VEŘEJNÁ PROSTRANSTVÍ JINÁ
~~ZS~~ZZ	~~ZS~~ZZ	~~PLOCHY SYSTÉMU SÍDELNÍ ZELENĚ, SOUKROMÁ A VYHRAZENÁ ZELEŇ - ZS~~	ZELEŇ - ZAHRADY A SADY
~~ZP~~ZK	ZK	~~ZELEŇ PŘÍRODNÍHO CHARAKTERU~~	ZELEŇ KRAJINNÁ
ZO	ZO	ZELEŇ OCHRANNÁ A IZOLAČNÍ	
~~ZS~~ZZ	ZZ	~~ZELEŇ SOUKROMÁ A VYHRAZENÁ~~	ZELEŇ - ZAHRADY A SADY

NEZASTAVITELNÉ - ÚZEMÍ

~~NL~~LU		~~PLOCHY~~ LESNÍ VŠEOBECNÉ	
~~NP~~NU		~~PLOCHY~~ PŘÍRODNÍ VŠEOBECNÉ	
NSxMU.p		~~PLOCHY SMÍŠENÉ S INDEXEM p - přírodní~~ v kombinaci "pl, plv, po, pvl, pvo, pze"	PŘÍRODNÍ PROIRITY
NSxMU.w		~~PLOCHY SMÍŠENÉ S INDEXEM v - vodohospodářské~~ v kombinaci "ve"	VODOHOSPODÁŘSKÉ ZÁJMY
NSxMU.z		~~PLOCHY SMÍŠENÉ S INDEXEM z - zemědělské~~ v kombinaci "ze, zl, zo, zpo"	ZEMĚDĚLSTVÍ EXTENZIVNÍ
NSxMU.l		~~PLOCHY SMÍŠENÉ S INDEXEM l - lesní~~ v kombinaci "lv" ~~e - protierozní, d - dopravní, u - urbanizovatelné (územní rezervy)~~	LESNICTVÍ EXTENZIVNÍ
NSxMU.o		SMÍŠENÉ NEZASTAVĚNÉHO ÚZEMÍ	
~~NZ~~AU		~~PLOCHY~~ ZEMĚDĚLSKÉ VŠEOBECNÉ	
~~W~~WT		~~PLOCHY VODNÍ~~	VODNÍ A VODNÍ TOKY

~~TECHNICKÁ A DOPRAVNÍ INFRASTRUKTURA~~

~~DZ~~DD		DOPRAVA DRÁŽNÍ	
~~PV~~DS		~~VEŘEJNÁ PROSTRANSTVÍ~~ DOPRAVA SILNIČNÍ	
~~PV~~DX		~~VEŘEJNÁ PROSTRANSTVÍ~~ DOPRAVA JINÁ	
~~TI~~TE		~~TECHNICKÁ INFRASTRUKTURA~~	ENERGETIKA
~~TI~~TW	~~TI~~TW	~~TECHNICKÁ INFRASTRUKTURA~~	VODNÍ HOSPODÁŘSTVÍ

ÚZEMNÍ SYSTÉM EKOLOGICKÉ STABILITY-PŘÍRODNÍ HODNOTY ÚZEMÍ

LBC		LOKÁLNÍ BIOCENTRUM	LBC
RBC		REGIONÁLNÍ BIOCENTRUM	RBC
LBK	LBK	LOKÁLNÍ BIOKORIDOR	LBK
NRBK		NADREGIONÁLNÍ BIOKORIDOR	NRBK
		~~NADREGIONÁLNÍ BIOKORIDOR OSA~~	
		~~V - VODNÍ / N - NIVNÍ / T - TEPLOMILNÁ DOUBRAVNÍ~~ OCHRANNÁ ZÓNA NRBK	
		VÝZNAMNÁ ZELEŇ LINIOVÁ	
		INTERAKČNÍ PRVEK	IP.1 - IP.7
●		PAMÁTNÉ STROMY	IP.1 - IP.7
		PROTIEROZNÍ OPATŘENÍ	PE01, PE02R
		PLOCHY VĚTRNÉ EROZE	
		~~OCHRANNÉ PÁSMO LESA (50 m)~~ VZDÁLENOST OD OKRAJE LESA 30 m	
		HRANICE CHRÁNĚNÉHO LOŽISKOVÉHO ÚZEMÍ	BEZNO (MĚLNICKÁ PÁNEV) č. 07530000
		~~LOŽISKO CIHLÁŘSKÝCH HLÍN NEVÝHRADNÍ~~ VÝHRADNÍ LOŽISKO NEROSTNÝCH SUROVIN MĚLNICKÁ PÁNEV č. 3075300	

OCHRANA HISTORICKÝCH A ARCHITEKTONICKÝCH HODNOT

		ÚZEMÍ S ARCHEOLOGICKÝMI NÁLEZY	UNI I. - UNI III.
		~~HODNOTNÉ HISTORICKÉ BUDOVY A OBJEKTY, SOCHY KŘÍŽE POMNÍKY~~	NEMOVITÉ KULTURNÍ PAMÁTKY
		~~HODNOTNÉ HISTORICKÉ BUDOVY A OBJEKTY, SOCHY KŘÍŽE POMNÍKY~~	ARCHITEKTONICKY CENNÉ STAVBY
		~~OCHRANNÉ PÁSMO HŘBITOVA~~	

DOPRAVA DOPRAVNÍ INFRASTRUKTURA

		SILNICE I. TŘÍDY I/16 VČETNĚ OCHRANNÉHO PÁSMA	50 m
		SILNICE III. TŘÍDY III/27223, III/27225, III/27227 VČETNĚ OCHRANNÉHO PÁSMA	15 m
		MÍSTNÍ KOMUNIKACE	POLNÍ CESTY HLAVNÍ - HPC, VEDLEJŠÍ - VPC, DOPLŇKOVÉ - DPC
		ÚČELOVÉ KOMUNIKACE	POLNÍ CESTY HLAVNÍ - HPC, VEDLEJŠÍ - VPC, DOPLŇKOVÉ - DPC
		KOMUNIKACE BEZ VLASTNÍHO POZEMKU	
		TURISTICKÉ ZNAČENÉ CESTY	ČERVENÁ , ŽLUTÁ
		TURISTICKY ZNAČENÉ CYKLOTRASY	17, 143, 8160
		AUTOBUSOVÉ ZASTÁVKY	
P	P	PARKOVIŠTĚ ~~S UVEDENÍM KAPACITY~~	
G		GARÁŽE	
		ISOCHRONA - DOCHÁZKOVÁ VZDÁLENOST ZASTÁVKY BUS. ZASTÁVKY	500 m
		DOCHÁZKOVÁ VZDÁLENOST ŽEL. ZASTÁVKY	750 m
		~~PLOCHA ŽELEZNICE~~ ŽELEZNICE 070 VČETNĚ OCHRANNÉHO PÁSMA	60 m
		ŽELEZNIČNÍ ZASTÁVKA	
⊗		ŽELEZNIČNÍ PŘEJEZD	
		ŽELEZNIČNÍ VIADUKT	
		OCHRANNÉ PÁSMO LETIŠTĚ MLADÁ BOLESLAV	
		OSA LETECKÉ DRÁHY	
		~~PLOCHY DOPRAVNÍ VYBAVENOSTI~~	
		~~KATEGORIJNÍ ZNAK POZEMNÍ KOMUNIKACE~~	

HYGIENA PROSTŘEDÍ

		KONTAMINOVANÉ MÍSTO	SKLÁDKA VYSTRKOV

POZNÁMKA: LEGENDA VÝKRESU JE, CO DO OBSAHU A OZNAČENÍ STANDARDIZOVANÝCH ČÁSTÍ ÚZEMNÍHO PLÁNU UVEDENA V SOULAD S JEDNOTNÝM STANDARDEM. Z HLAVNÍHO VÝKRESU A JEHO LEGENDY JSOU VYPUŠTĚNY PODROBNOSTI NÁLEŽEJÍCÍ SVÝM OBSAHEM REGULAČNÍMU PLÁNU, ÚZEMNÍM ROZHODNUTÍM VČETNĚ ČÍSELNÉHO SEZNAMU OBJEKTŮ. ~~RUŠENÝ TEXT~~ - NAVRHOVANÝ TEXT. JEVY, KTERÉ SE V RÁMCI ZMĚNY Č. 3 NEMĚNÍ, JSOU ZOBRAZENY ŠEDOU BARVOU. „CELÉ SPRÁVNÍ ÚZEMÍ JE ZÁJMOVÝM ÚZEMÍM MINISTERSTVA OBRANY Z HLEDISKA POVOLOVÁNÍ VYJMENOVANÝCH DRUHŮ STAVEB".

Změna č. 3 Územního plánu Krnsko

Správní orgán, který změnu vydal:	Zastupitelstvo obce Krnsko
Opatření obecní povahy:	-
Datum nabytí účinnosti územního plánu:	-
Otisk úředního razítka:	Příjmení, funkce a podpis oprávněné úřední osoby pořizovatele. František Honc, starosta obce **Monika Perglerová** osoba zajišťující splnění kvalifikačních požadavků pro výkon územně plánovací činnosti podle § 24 stavebního zákona

Změna č. 3 Územního plánu Krnsko
byla spolufinancována z prostředků
ministerstva pro místní rozvoj

MINISTERSTVO
PRO MÍSTNÍ
ROZVOJ ČR

STABILIZOVANÉ	NÁVRH		
		~~HRANICE KATASTRU KRNSKO~~ HRANICE ŘEŠENÉHO ÚZEMÍ	562,15 ha
		HRANICE KATASTRŮ ŘEHNICE A KRNSKO	ICOB 536172
		~~ZASTAVĚNÉ ÚZEMÍ~~ HRANICE ZASTAVĚNÉHO ÚZEMÍ VYMEZENÁ	K 04. 04. 2024
	Z	ZASTAVITELNÉ PLOCHY ~~S OZNAČENÍM FUNKČNÍHO VYUŽITÍ~~	
	Z	HRANICE ZASTAVITELNÝCH PLOCH RUŠENÝCH ZMĚNOU 3	
	P	PLOCHY PŘESTAVBY ~~S OZNAČENÍM FUNKČNÍHO VYUŽITÍ~~	
	~~R1-K~~	~~KORIDOR~~ ÚZEMNÍ REZERVY A RUŠENÁ ZMĚNOU 3	
	DK-1 CNU	~~DOPRAVNÍ~~ KORIDOR NAD PLOCHAMI S ROZDÍLNÝM ZPŮSOBEM VYUŽITÍ VYMEZENÝ ÚZEMNÍM PLÁNEM	
	DK-2	~~DOPRAVNÍ~~ KORIDOR NAD PLOCHAMI S ROZDÍLNÝM ZPŮSOBEM VYUŽITÍ VYMEZENÝ ÚZEMNÍM PLÁNEM RUŠENÝ ZMĚNOU č.3	
	~~VD1~~	~~VEŘEJNĚ PROSPĚŠNÉ STAVBY A OPATŘENÍ~~	

KRNSKO

- 1 ~~OBECNÍ ÚŘAD~~
- 2 ~~A - ZÁKLADNÍ A MATEŘSKÁ ŠKOLA~~
- 2 ~~B - DĚTSKÝ DOMOV~~
- 3 ~~POŠTA~~
- 4 ~~ZÁMEK S PARKEM (nyní nevyužívaný domov důchodců)~~
- 5 ~~KOSTEL SV. JIŘÍ~~
- 6 ~~FARA (- v přestavbě na obytné účely)~~
- 7 ~~HŘBITOV~~
- 8 ~~ZVONICE A PAMÁTNÝ STROM (LÍPA)~~
- 9 ~~ŽELEZNIČNÍ VIADUKT~~
- 10 ~~PAMÁTNÍK OBĚTEM VÁLKY~~
- 11 ~~NÁDRAŽÍ~~
- 12 ~~NOVÁ VÝSTAVBA RODINNÝCH DOMŮ - VYSTRKOV~~
- 13 ~~POŽÁRNÍ ZBROJNICE (+ POHOSTINSTVÍ "HASIČÁRNA")~~
- 14 ~~BÝVALÉ POHOSTINSTVÍ (HORNÍ KRNSKO)~~
- 15 ~~POHOSTINSTVÍ (VYSTRKOV)~~
- 16 ~~DISKOTÉKOVÝ KLUB~~
- 17 ~~PRŮMYSLOVÝ AREÁL (VYSTRKOV)~~
- 18 ~~MLÝNY ZENA~~
- 18 ~~A - STAVEBNÍ FIRMA LUKA~~
- 19 ~~VIDEOPŮJČOVNA~~
- 20 ~~OBCHOD - SMÍŠENÉ ZBOŽÍ~~
- 21 ~~KAMENICTVÍ~~
- 22 ~~VÝKRMNA PRASAT~~
- 23 ~~RYBNÍČEK U ZÁMKU~~
- 24 ~~HYDROGLOBUS~~
- 25 ~~VODNÍ ZDROJ - VRT~~
- 26 ~~ČOV (pro nové rod. domy - Vystrkov)~~
- 27 ~~SPORTOVNÍ HŘIŠTĚ~~
- 28 ~~PRODEJNA SKLA A PORCELÁNU~~

ŘEHNICE

- 29 ~~POŽÁRNÍ NÁDRŽ NA NÁVSI~~
- 30 ~~HŘBITOV~~
- 31 ~~SKLADOVÁNÍ DŘEVA A ŘEZIVA~~
- 32 ~~VODNÍ ZDROJ (vrtaná studna)~~
- 33 ~~USEDLOST S ROUBENÝMI OBJEKTY č. 18~~
- 34 ~~SPORTOVNÍ PLOCHA~~

KRNSKO

k.ú.č. 736 651 1:5 000

0 50 100 250 500 700

PROJEKTANT	PROJEKTANT	
ing.arch. Jan Kosík Jana Palacha 1121 Mladá Boleslav IČO: 102 30 068 tel: 773 663 584 mail: kosjan11@gmail.com	ing.arch. Jan Kosík Jana Palacha 1121 Mladá Boleslav IČO: 102 30 068 tel: 773 663 584 mail: kosjan11@gmail.com	PROZIS PROJEKČNÍ KANCELÁŘ ŠAFAŘÍKOVA 277, 293 01 MLADÁ BOLESLAV tel.: 326 735 390, 326 735 391,326 735 392
KRAJ: STŘEDOČESKÝ	POŘIZOVATEL: OBEC KRNSKO	DATUM: červen 2024
OBJEDNAVATEL:	OBEC KRNSKO	STUPEŇ: ODŮVODNĚNÍ
NÁZEV AKCE:		MĚŘÍTKO: 1 : 5000
ZMĚNA č. 3 ÚZEMNÍHO PLÁNU KRNSKO		ZAK. ČÍSLO: AKCE 09/2023
		FORMÁT: 12 A4
OBSAH VÝKRESU:		ČÍSLO VÝKRESU: 01 / PARÉ:
KOORDINAČNÍ VÝKRES		